


20.11.2013г.

(А.С. Смирнова)

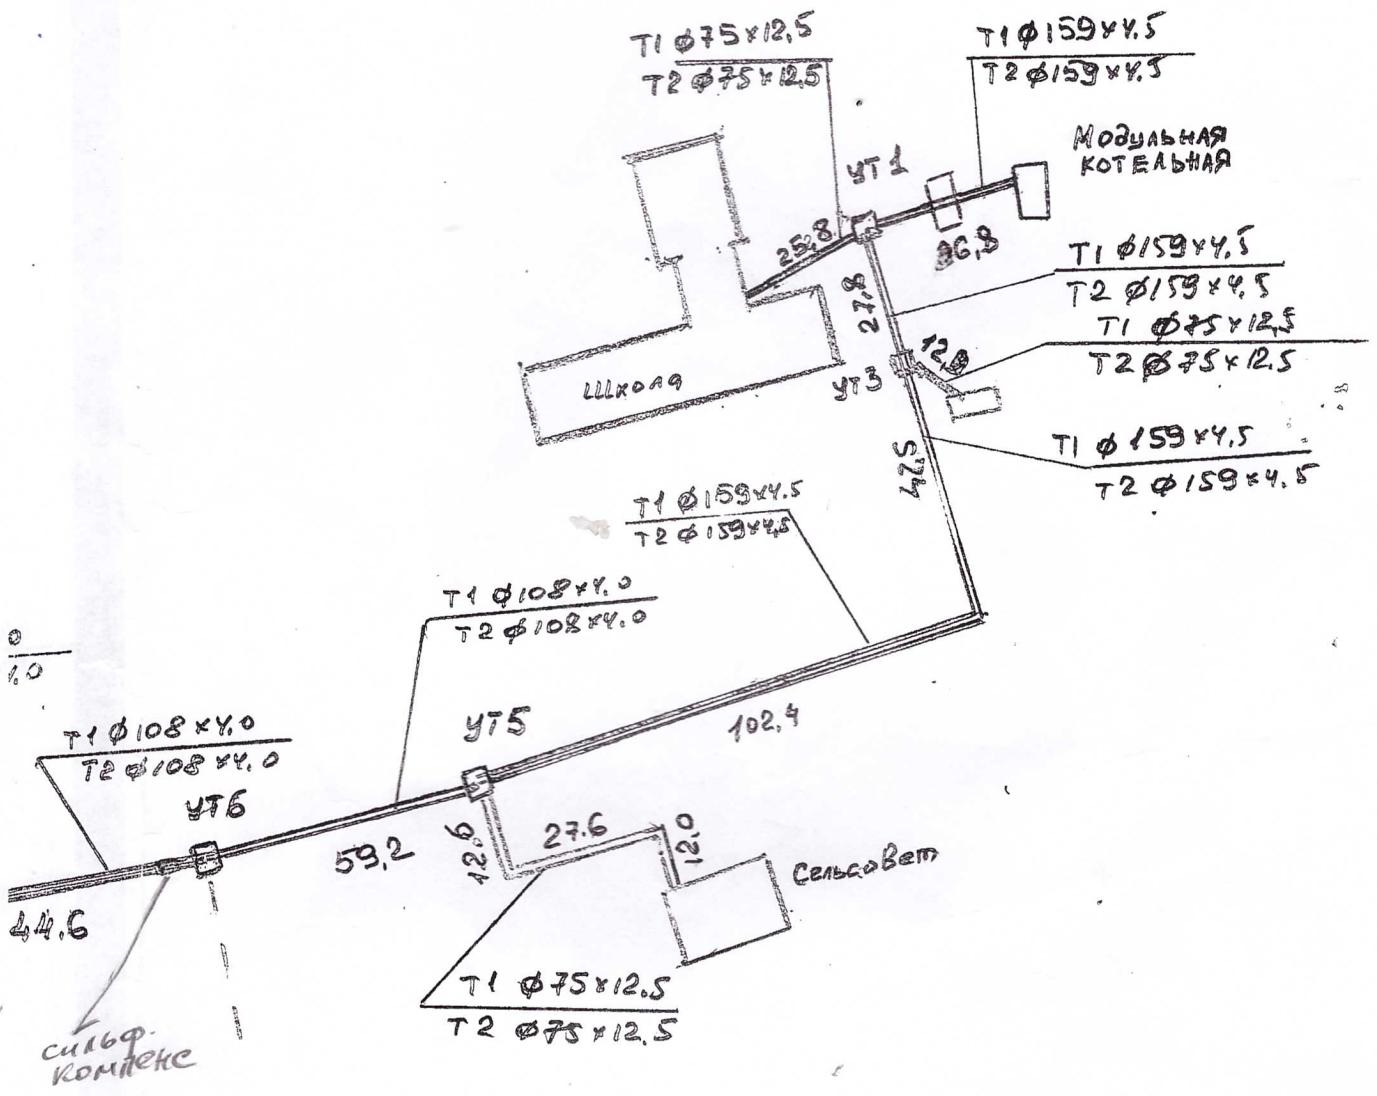

ООО „РАССВЕТ“	
Модернизация теплосетей с. Новоклюзин	
Исполнительная схема	